

PELAN KUNCI
TANPA SKALA


TAPAK UKURAN
Pasir Panjang
Baling
Kg.Bendang
Kg.Tok Dukun
Kg.Pisang
Kg.Kubang Rotan
Kg.Kuala Pegang
Kg.Tembak
Kg.Gelugor
Kg.Batang
Kg.Sungai Lang
Kg.Telaga
Kg.Pasir Tuah
Kg.Belukar Semang
Kg.Pulai
Kg.Telaga Pasir
Kg.Pekan
Kg.Bongor Baru
Kg.Sara
Kg.Tok Sera
Kg.Baharu
Kg.Paloh
Kg.Kelubi
Kg.Pisang
Kg.Kangar
Kg.Kuang
Kg.Tok Tuas
Kg.Bukit Kayu Ara
Kg.Selasang
Kg.Surau
Kg.Bukit Kerangan
Kg.Aur
Kg.Hulu Bakal
Kg.Pak Ubi
Kg.K.Bikan
Kg.Lau
Lata Bukit Hijau
Batu Belah
Matau
Kg.Tengah
Kg.Kubor Panjang
Kg.Kubu
Kg.Pondok Kemang

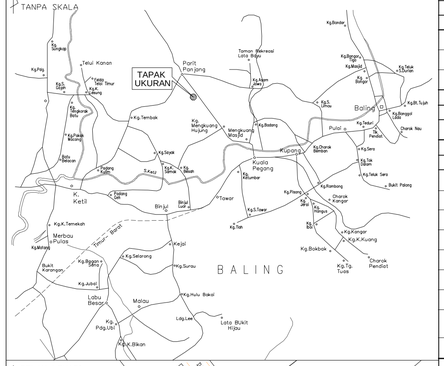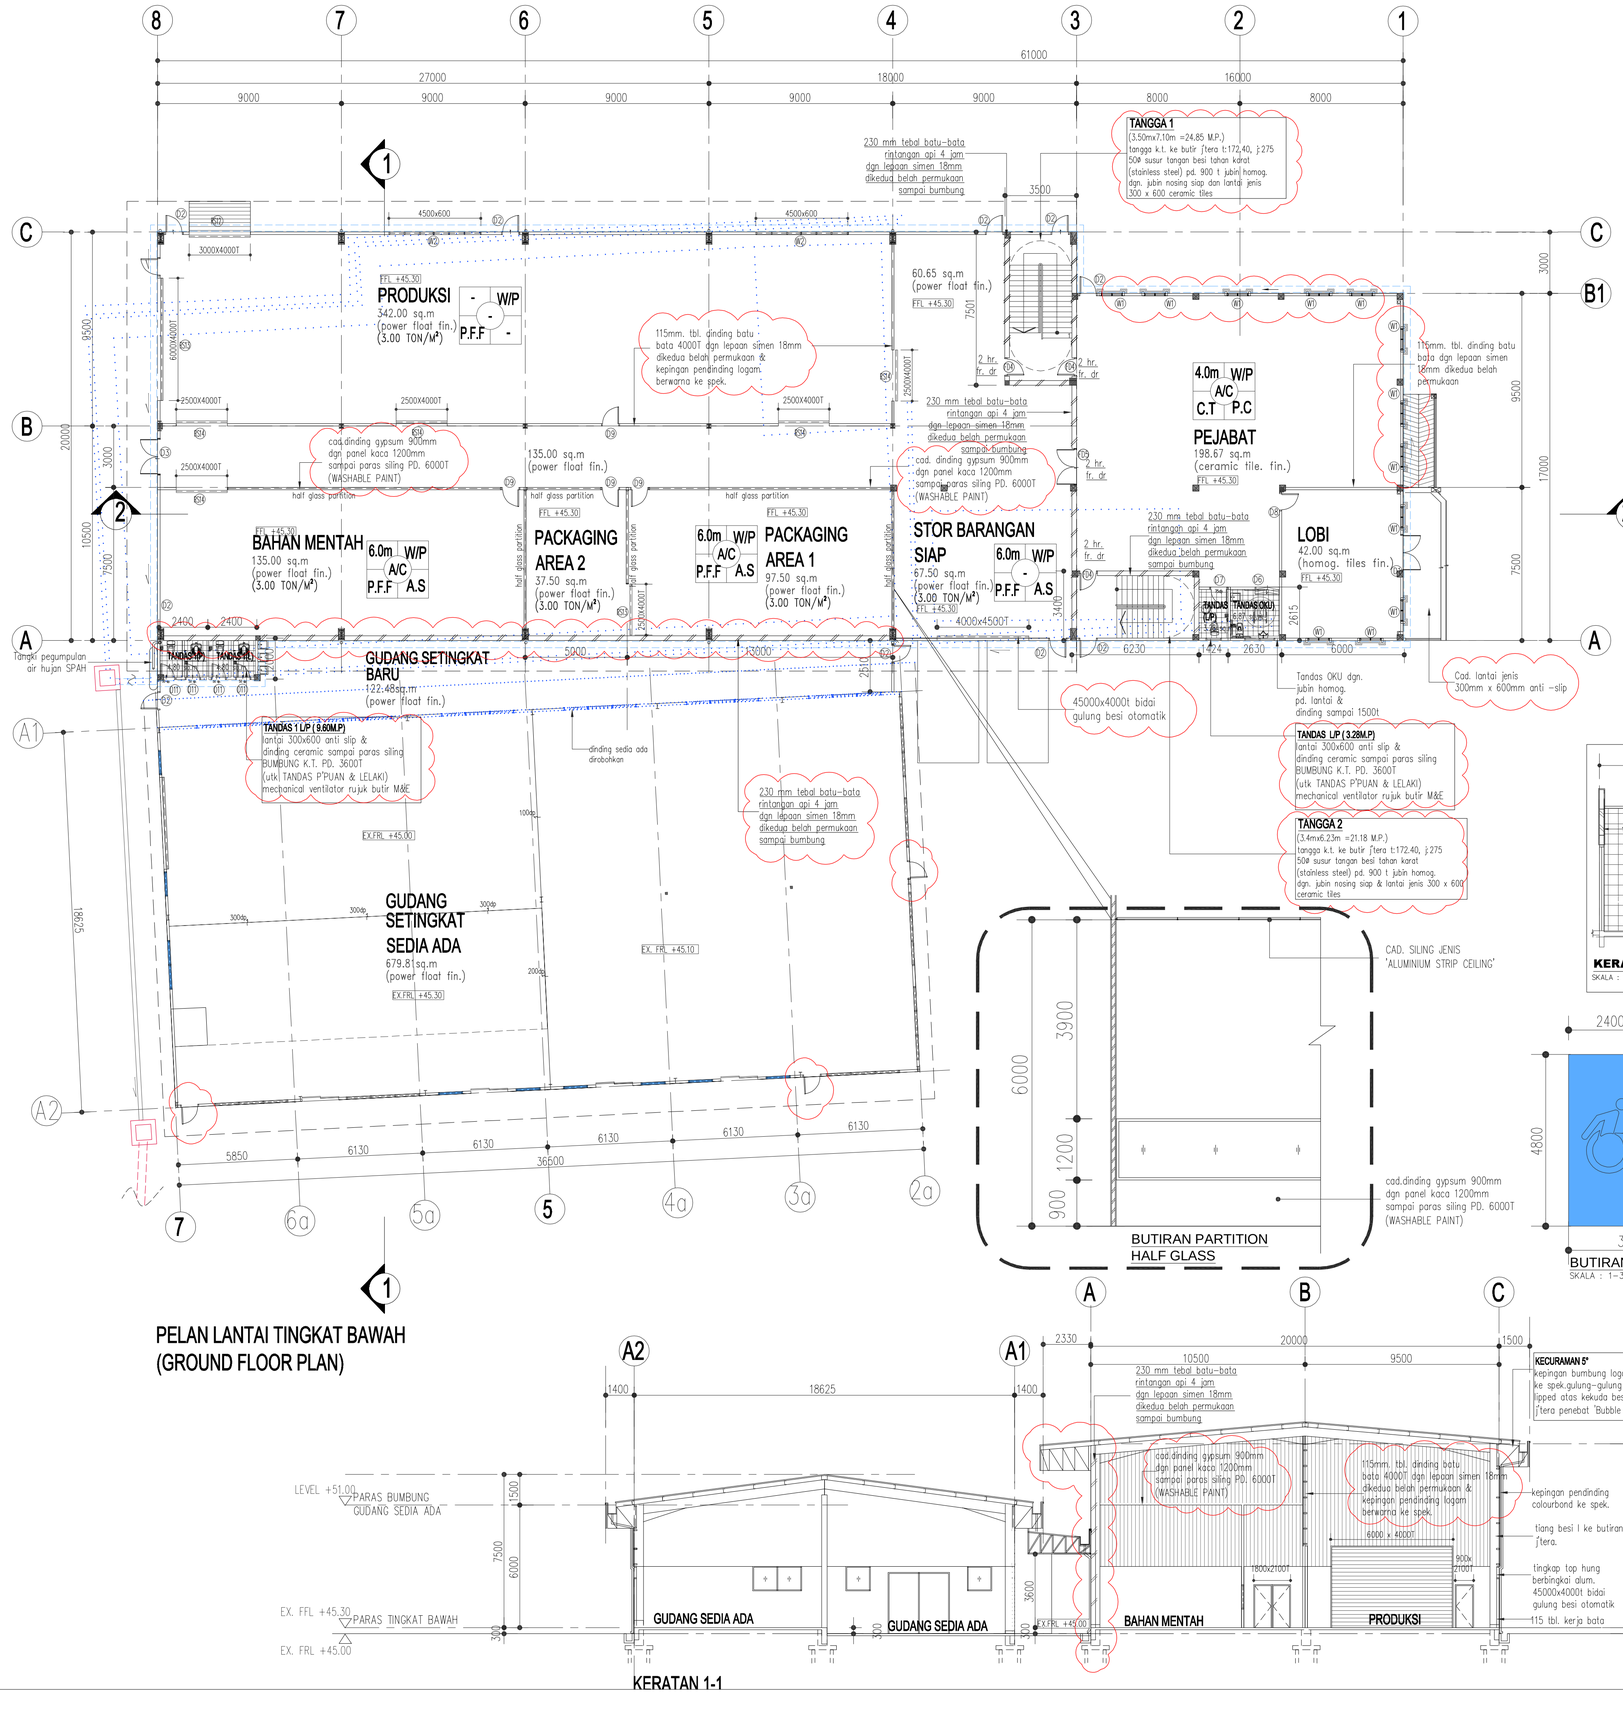

DATA PEMBANGUNAN

KAWASAN	LUAS
LANTAI BAWAH	
PRODUKSI	342.00 M.P.
BAHAN MENTAH	135.00 M.P.
PACKAGING AREA 1	97.50 M.P.
PACKAGING AREA 2	37.50 M.P.
STOR BARANGAN SIAP	67.50 M.P.
TANGGA 1	24.85 M.P.
LALUAN	195.65 M.P.
JUMLAH	**900.00 M.P.**
GUDANG 1	112.88 M.P
TANDAS 1 (L)	4.80 M.P.
TANDAS 1 (P)	4.80 M.P.
JUMLAH	**122.48 M.P.**
PEJABAT	198.67 M.P.
LOBI	42.00 M.P.
TANDAS L/P	3.28 M.P.
TANDAS OKU	342.00 M.P.
TANGGA 2	21.18 M.P.
JUMLAH	**272.00 M.P.**
GUDANG SEDIA ADA	679.81 M.P.
JUMLAH	**679.81 M.P.**

KAWASAN	LUAS
LANTAI PERTAMA	
PEJABAT	250.19 M.P.
TANGGA 2	21.18 M.P.
JUMLAH	**272.00 M.P.**
RUANG REHAT	19.53 M.P.
TANDAS 2 (L)	4.16 M.P.
TANDAS 2 (P)	3.94 M.P.
SURAU (L)	8.16 M.P.
SURAU (P)	10.44 M.P.
BILIK PAM	19.53 M.P.
JUMLAH	**61.84 M.P.**

JUMLAH KESELURUHAN 2, 308.13 M.P.

NOTA

ADDENDUM 01
02 OCTOBER 2026

LEGEND

2 3 4 1 5

NO.		TYPE	
1.	AIRCOND	A/C	
2.	CEILING HEIGHT	0.0m	HEIGHT LEVEL
3.	PAINTING	W.P	WASHABLE PAINT
4.	FLOOR TYPE	P.F.F	POWER FLOAT FIN + HARDENER
		A.S	300mm X 600mm ANTI SLIP
		C.T	600mm X 600mm CERAMIC TILE
		H.T	HOMOGENEOUS TILES
5.	CEILING FINISHES	P.C	PLASTERED CEILING
		A.S	ALUMINIUM STRIP CEILING

SEMUA LUKISAN, BUTIRAN DAN MAKLUMAT YANG TERTERA ADALAH HAKCIPTA THW CONSULTANT SDN. BHD. YANG MANA SEBAHAGIAN ATAU KESELURUHANNYA TIDAK BOLEH DITIRU,DICETAK ATAU DILUKIS SEMULA DALAM SEBARANG BENTUK ATAU ISI KANDUNGNYA DIBERITAHU KEPADA PIHAK KETIGA TANPA KEBENARAN BERTULIS DARIPADA THW CONSULTANTS SDN. BHD.

NO	TARIKH	PINDAAN	T.TANGAN

SEMUA UKURAN, SPESIFIKASI, REKABENTUK DAN BUTIRAN SEPERTI YANG TERTUNJUK DI DALAM PELAN/LUKISAN INI HANYALAH MERUPAKAN ANGGARAN SAHAJA DAN TERTAKLUK KEPADA PERUBAHAN, PINDAAN DAN PENGGANTIAN YANG SETARA/SERUPA SEPERTI MANA DAN/ATAU DITENTUKAN OLEH PIHAK ARKITEK/JURUTERA BERDASARKAN KEADAAN SEBENAR DI TAPAK SER KEADAAN BEKALAN BAHAN BINAAN DARI SEMASA KE SEMASA SEPANJANG TEMPOH PEMBINAAN.

NO.PELAN BANGUNAN DILULUSKAN:
TARIKH LULUS :

SAKSI KEPADA TANDATANGAN PEMILIK TANAH & BANGUNAN

Ir. BASUKI BAHAROM
B.E (Civil), MIEM, PEng (M)

TANDATANGAN PEMILIK TANAH & BANGUNAN

TETUAN GANTANG COFFEE ENTERPRISE SDN. BHD. (986590-K)
NAMA : ENCIK MOHAMAD HASAN BIN MOHAMED RAWTHER
NO. K.P. : 650908-02-5879
ALAMAT : Jln Kuala Pegang, Kampung Lanai, 09100 Baling, Kedah
NO. TEL : 04-476 8472
NO. FAX : -

(a) * Bahawa hakmilik tanah bagi tanah di mana bangunan-bangunan ini akan dibina tidak mengandungi perjanjian atau syarat-syarat khas yang melarang pembinaan Bangunan-bangunan yang tersebut.
(b) * Bahawa pemilik-pemilik telah mematuhi sepenuhnya dengan kehendak -kehendak di dalam perjanjian seperti itu,atau syarat-syarat terkandung di dalam hakmilik.

TANDATANGAN JURUTERA.

JURUTERA PROFESIONAL
DIBAWAH PERAKUAN SEKSYEN
AWAM
Ir. BASUKI BAHAROM
C18994
MALAYSIA

(pengesahan oleh orang yang mengemukakan pelan)
NAMA : Ir. BASUKI BIN BAHAROM
NO. K/P : 601104- 02 - 5071
JAWATAN : DIRECTOR
NO. PENDAFTARAN : C18994

PROJEK
PEMBANGUNAN YANG TERBINA "AS-BUILT"
BAGI CADANGAN PERUSAHAAN KOPI CAP GANTANG YANG MENGANDUNGI :-

A. 1 UNIT BANGUNAN GUDANG (SEDIA ADA) - 1 TINGKAT
B. 1 UNIT BANGUNAN KILANG (ROBOH DAN BINA SEMULA) - 1 TINGKAT
C. 1 UNIT BANGUNAN PEJABAT (BAHARU) - 2 TINGKAT
D. 1 UNIT TAPAK KOMERSIAL (ROBOH DAN BINA SEMULA) - 1 TINGKAT

DI ATAS LOT 70125, 70126, 13004 & 13594, MUKIM PULAI, DAERAH BALING, KEDAH DARUL AMAN.


UNTUK :
GANTANG COFFEE ENTERPRISE SDN. BHD. (986590-K)
(PRODUK : MEMPROSES KOPI)


LUKISAN
PELAN LANTAI BAWAH

THW Consultants Sdn Bhd (586205-W)
Civil & Structural Consulting Engineers,Project Management
NO. 3 (TKT 1 & 2), Jalan Kelisa Emas 1,
Taman Kelisa Emas,
13700 Seberang Jaya, Penang
(TEL) 04-3973779
(FAX) 04-3985549
(E-MAIL) admin@thwsb.com
THW group


SKIL : 1:150	DIREKABENTUK : THW	DILUKIS : FR
TARIKH : OCT. 26	DISEMAK : IN	FOR TENDER

RUJUKAN : **THWB / GCE / 8308 / A2**

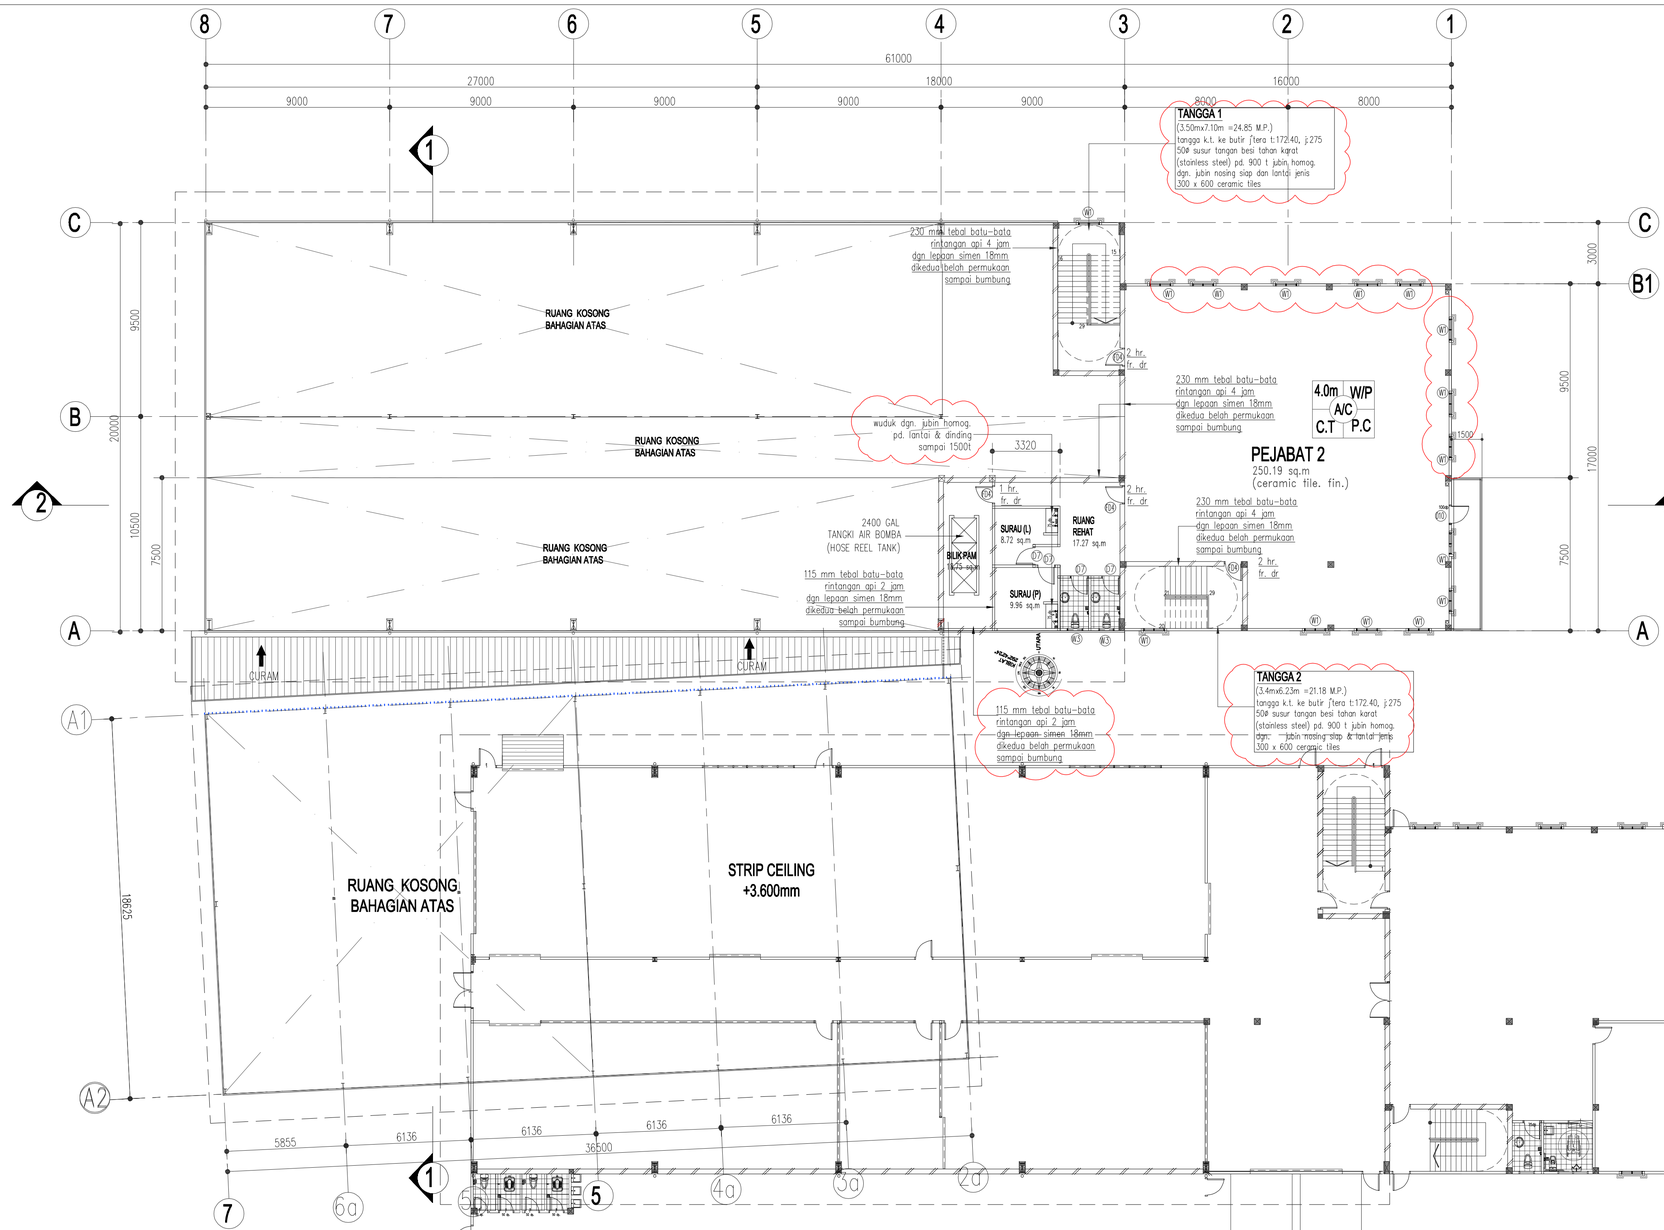


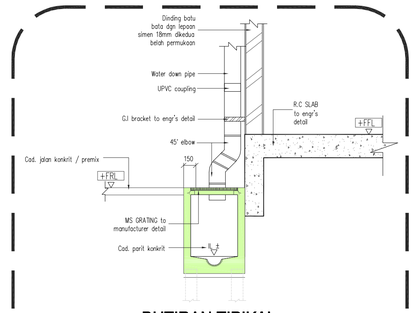

BUTIRAN TIPIKAL
'RAIN WATER DOWN PIPE TO DRAIN'
SKALA : 1: 50

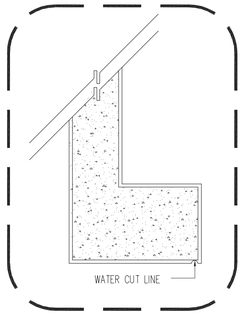

BUTIRAN TIPIKAL
'WATER CUT LINE AT RC COPING'

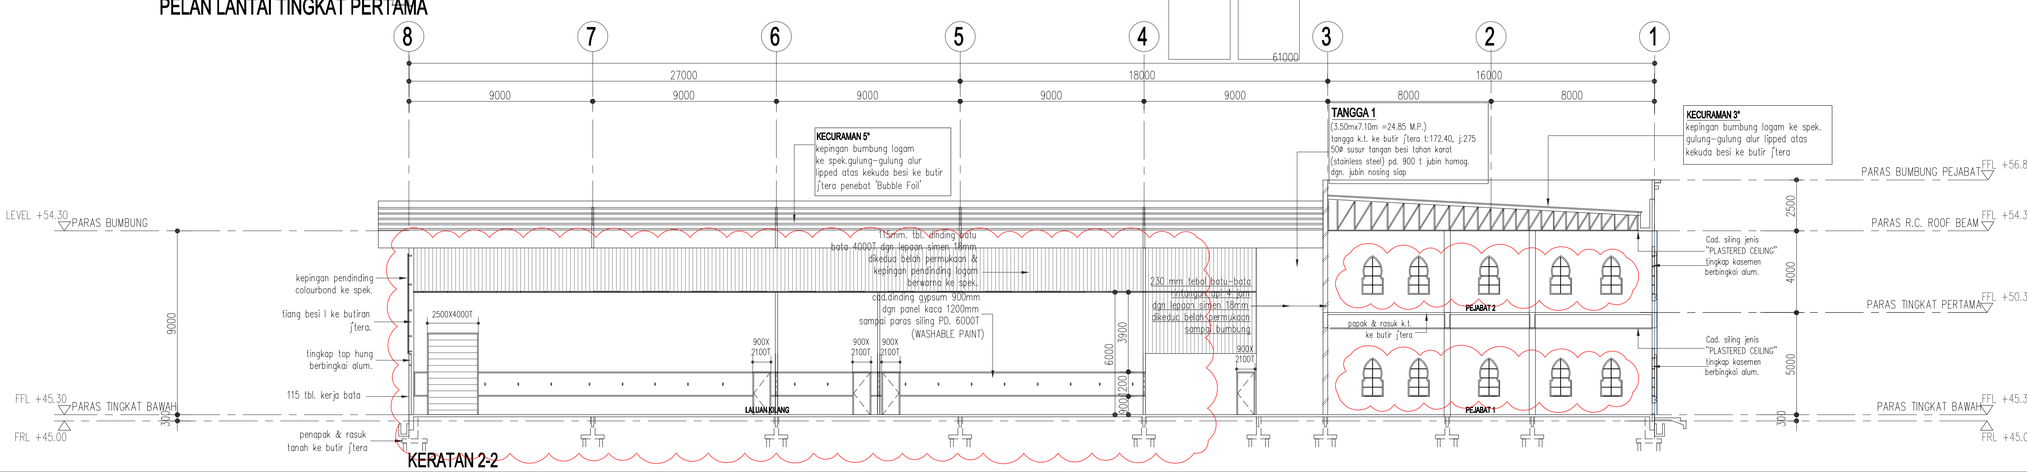

NOTA

ADDENDUM 01
02 OCTOBER 2026

LEGEND

2 3
1
4 5

NO.		TYPE	
1.	AIRCOND	A/C	
2.	CEILING HEIGHT	0.0m	HEIGHT LEVEL
3.	PAINTING	W.P	WASHABLE PAINT
4.	FLOOR TYPE	P.F.F	POWER FLOAT FIN + HARDENER
		A.S	300mm X 600mm ANTI SLIP
		C.T	600mm X 600mm CERAMIC TILE
		H.T	HOMOGENEOUS TILES
5.	CEILING FINISHES	P.C	PLASTERED CEILING
		A.S	ALUMINIUM STRIP CEILING

SEMUA LUKISAN, BUTIRAN DAN MAKLUMAT YANG TERTERA ADALAH HAKCIPTA THW CONSULTANTS SDN. BHD. YANG MANA SEBAHAGIAN ATAU KESELURUHANNYA TIDAK BOLEH DITIRU/DICETAK ATAU DILUKIS SEMULA DALAM SEBARANG BENTUK ATAU ISI KANDUNGNYA DIBERITAHU KEPADA PIHAK KETIGA TANPA KEBENARAN BERTULIS DARIPADA THW CONSULTANTS SDN. BHD.

NO	TARIKH	PINDAAN	T.TANGAN

SEMUA UKURAN, SPESIFIKASI, REKABENTUK DAN BUTIRAN SEPERTI YANG TERTUNJUK DI DALAM PELAN/LUKISAN INI HANYALAH MERUPAKAN ANGGARAN SAHAJA DAN TERTAKLUK KEPADA PERUBAHAN, PINDAAN DAN PENGGANTIAN YANG SETARA/SERUPA SEPERTI MANA DAN/ATAU DITENTUKAN OLEH PIHAK ARKITEK/JURUTERA BERDASARKAN KEADAAN SEBENAR DI TAPAK SERTA KEADAAN BEKALAN BAHAN BINAAN DARI SEMASA KE SEMASA SEPANJANG TEMPOH PEMBINAAN.

NO.PELAN BANGUNAN DILULUSKAN:
TARIKH LULUS :

SAKSI KEPADA TANDATANGAN PEMILIK TANAH & BANGUNAN

Ir. BASUKI BAHAROM
B.E (Civil), MIEM, PEng (M)

TANDATANGAN PEMILIK TANAH & BANGUNAN

TETUAN GANTANG COFFEE ENTERPRISE SDN. BHD. (986590-K)
NAMA : ENCIK MOHAMAD HASAN BIN MOHAMED RAWTHER
NO. K.P. : 650908-02-5879
ALAMAT : Jln Kuala Pegang, Kampung Lanai, 09100 Baling, Kedah
NO. TEL : 04-476 8472
NO. FAX : –

(a) * Bahawa hakmilik tanah bagi tanah di mana bangunan-bangunan ini akan dibina tidak mengandungi persinjan atau syarat-syarat khas yang melarang pembinaan Bangunan-bangunan yang tersebut.
(b) * Bahawa pemilik-pemilik telah mematuhi sepenuhnya dengan kehendak-kehendak di dalam persinjan seperti itu atau syarat-syarat terkandung di dalam hakmilik.

TANDATANGAN JURUTERA:

JURUTERA PROFESIONAL
BIDANG PERAKUAN AWAM
AWAM
Ir. BASUKI BAHAROM
C18994
MALAYSIA

(pengesahan oleh orang yang mengemukakan pelan)
NAMA : Ir. BASUKI BIN BAHAROM
NO. K/P : 601104 – 02 – 5071
JAWATAN : DIRECTOR
NO. PENDAFTARAN : C18994

PROJEK
PEMBANGUNAN YANG TERBINA "AS-BUILT"
BAGI CADANGAN PERUSAHAAN KOPI CAP GANTANG YANG MENGANDUNGI :-

A. 1 UNIT BANGUNAN GUDANG (SEDIA ADA) - 1 TINGKAT
B. 1 UNIT BANGUNAN KILANG (ROBOH DAN BINA SEMULA) - 1 TINGKAT
C. 1 UNIT BANGUNAN PEJABAT (BAHARU) - 2 TINGKAT
D. 1 UNIT TAPAK KOMERSIAL (ROBOH DAN BINA SEMULA) - 1 TINGKAT

DI ATAS LOT 70125, 70126, 13004 & 13504, MUKIM PULAI, DAERAH BALING, KEDAH DARUL AMAN.


UNTUK :
GANTANG COFFEE ENTERPRISE SDN. BHD. (986590-K)
(PRODUK : MEMPROSES KOPI)

LUKISAN
PELAN LANTAI PERTAMA & KERATAN 2-2


THW Consultants Sdn Bhd (586205-W)
Civil & Structural Consulting Engineers,Project Management
NO. 3 (TKT 1 & 2), Jalan Kelisa Emas 1,
Taman Kelisa Emas,
13700 Seberang Jaya, Penang
(TEL) 04-3973779
(FAX) 04-3985549
(E-MAIL) admin@thwsb.com
THW group

SKIL : 1:150	DIREKABENTUK : THW	DILUKIS : FR
TARIKH : OCT. 26	DISEMAK : IN	FOR TENDER


RUJUKAN : THWB / GCE / 8308 / A3

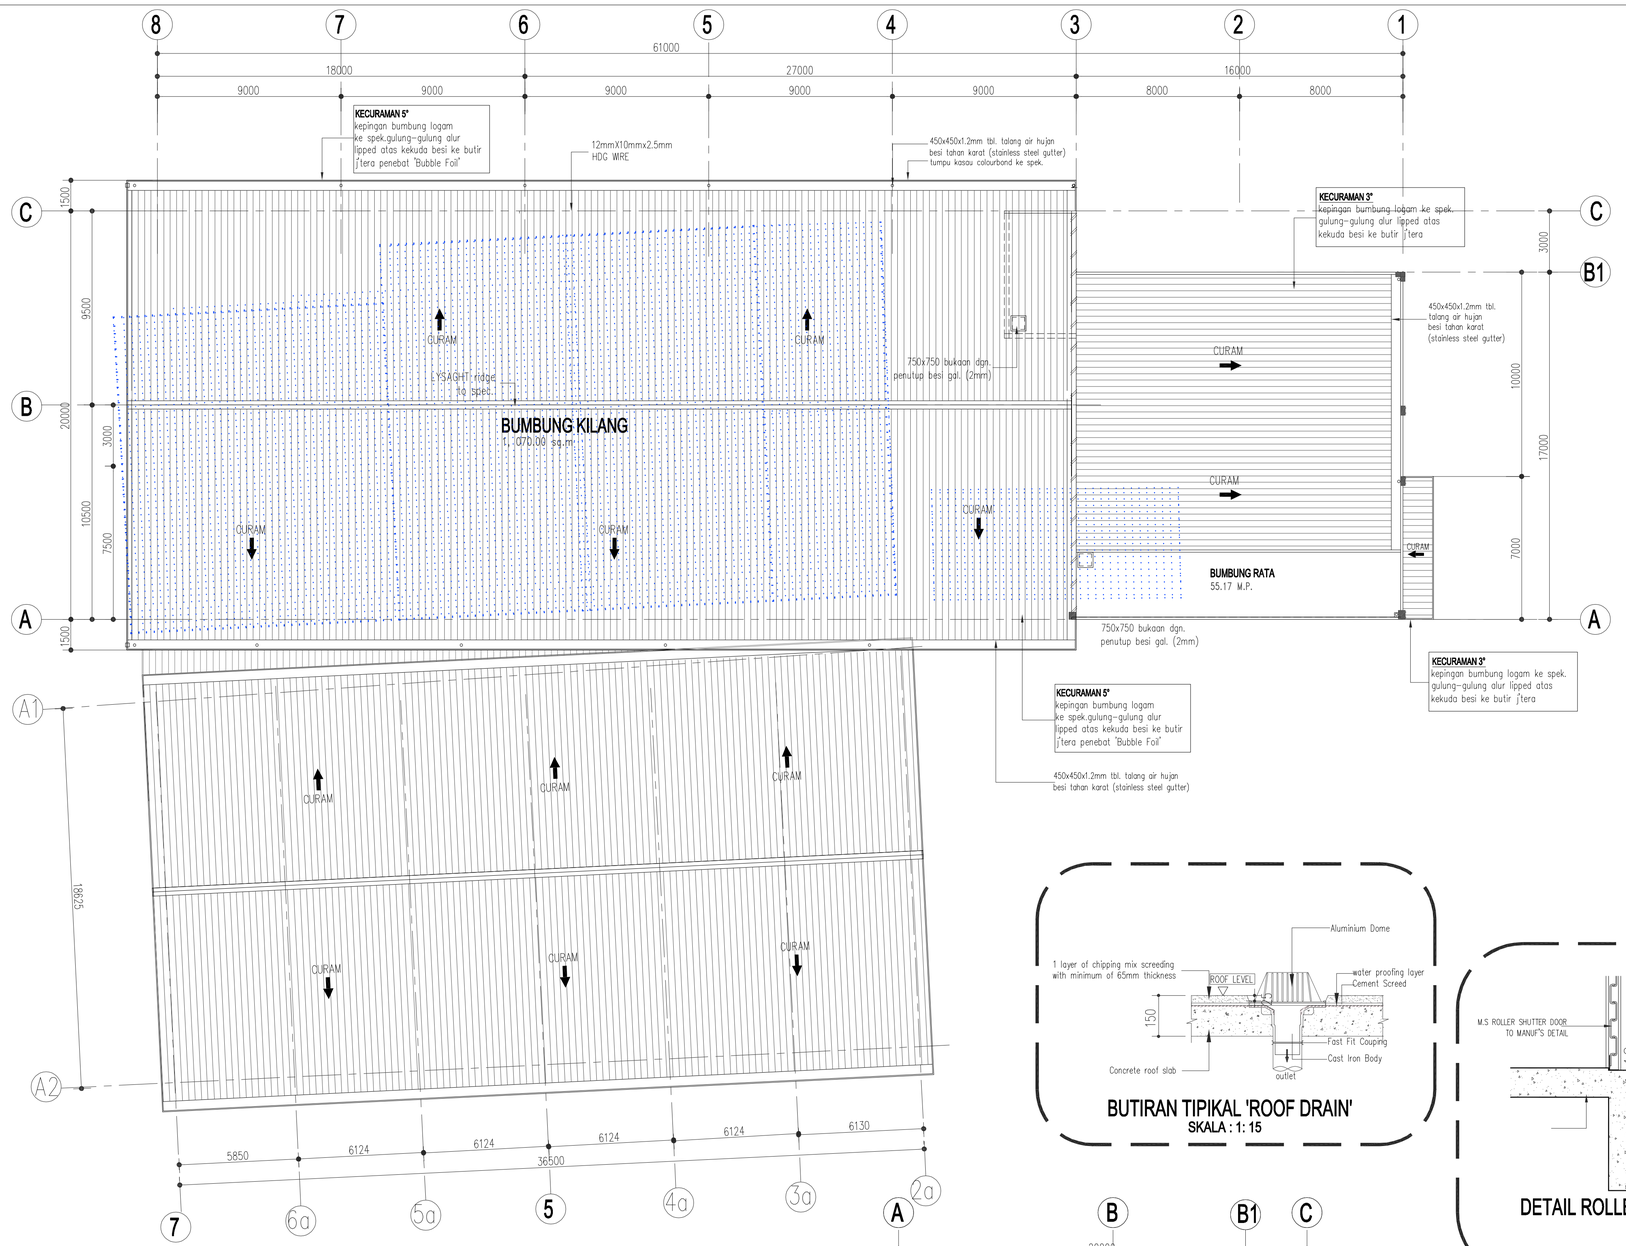

BUTIRAN TIPIKAL 'ROOF DRAIN'
SKALA : 1: 15

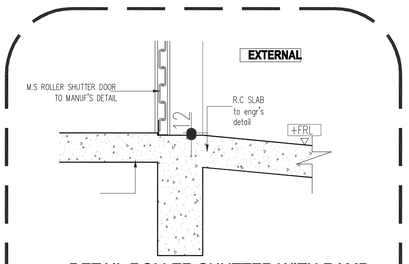

DETAIL ROLLER SHUTTER WITH RAMP

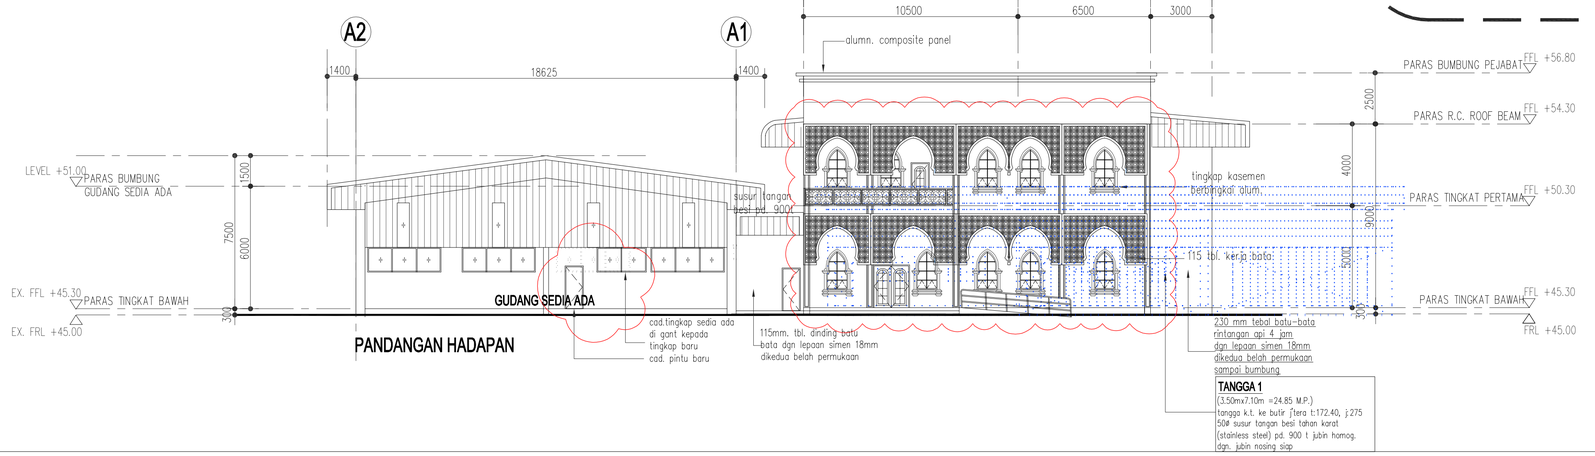

PANDANGAN HADAPAN

NOTA

ADDENDUM 01
02 OCTOBER 2026

SEMUA LUKISAN, BUTIRAN DAN MAKLUMAT YANG TERTERA ADALAH HAKCIPTA THW CONSULTANTS SDN. BHD. YANG MANA SEBAHAGIAN ATAU KESELURUHANNYA TIDAK BOLEH DITIRU,DICETAK ATAU DILUKIS SEMULA DALAM SEBARANG BENTUK ATAU ISI KANDUNGNYA DIBERITAHU KEPADA PIHAK KETIGA TANPA KEBENARAN BERTULIS DARIPADA THW CONSULTANTS SDN. BHD.

NO	TARIKH	PINDAAN	T.TANGAN

SEMUA UKURAN, SPESIFIKASI, REKABENTUK DAN BUTIRAN SEPERTI YANG TERTUNJUK DI DALAM PELAN/LUKISAN INI HANYALAH MERUPAKAN ANGGARAN SAHAJA DAN TERTAKLUK KEPADA PERUBAHAN, PINDAAN DAN PENGGANTIAN YANG SETARA/SERUPA SEPERTI MANA DAN/ATAU DITENTUKAN OLEH PIHAK ARKITEK/JURUTERA BERDASARKAN KEADAAN SEBENAR DI TAPAK SERTA KEADAAN BEKALAN BAHAN BINAAN DARI SEMASA KE SEMASA SEPANJANG TEMPOH PEMBINAAN.

NO.PELAN BANGUNAN DILULUSKAN:
TARIKH LULUS :

SAKSI KEPADA TANDATANGAN PEMILIK TANAH & BANGUNAN

Ir. BASUKI BAHAROM
B.E (Civil), MIEM, PEng (M)

TANDATANGAN PEMILIK TANAH & BANGUNAN

TETUAN GANTANG COFFEE ENTERPRISE SDN. BHD. (986590-K)
NAMA : ENCIK MOHAMAD HASAN BIN MOHAMED RAWTHER
NO. K.P. : 650908-02-5879
ALAMAT : Jln Kuala Pegang, Kampung Lanai, 09100 Baling, Kedah
NO. TEL : 04-476 8472
NO. FAX : –

(a) * Bahawa hakmilik tanah bagi tanah di mana bangunan-bangunan ini akan dibina tidak mengandungi perjanjian atau syarat-syarat khas yang melarang pembinaan bangunan-bangunan yang tersebut.
(b) * Bahawa pemilik-pemilik telah mematuhi sepenuhnya dengan ketenduk-ketenduk di dalam perjanjian seperti itu atau syarat-syarat terkandung di dalam hakmilik.

TANDATANGAN JURUTERA.

JURUTERA PROFESIONAL
DENGAN PERAKUAN AMANAH
AWAM
Ir. BASUKI BAHAROM
C18994
MALAYSIA

(pengesahan oleh orang yang mengemukakan pelan)
NAMA : Ir. BASUKI BIN BAHAROM
NO. K/P : 601104- 02 - 5071
JAWATAN : DIRECTOR
NO. PENDAFTARAN : C18994

PROJEK
PEMBANGUNAN YANG TERBINA "AS-BUILT"
BAGI CADANGAN PERUSAHAAN KOPI CAP GANTANG YANG MENGANDUNGI :-

A. 1 UNIT BANGUNAN GUDANG (SEDIA ADA) - 1 TINGKAT
B. 1 UNIT BANGUNAN KILANG (ROBOH DAN BINA SEMULA) - 1 TINGKAT
C. 1 UNIT BANGUNAN PEJABAT (BAHARU) - 2 TINGKAT
D. 1 UNIT TAPAK KOMERSIAL (ROBOH DAN BINA SEMULA) - 1 TINGKAT

DI ATAS LOT 70125, 70126, 13004 & 13504, MUKIM PULAI, DAERAH BALING, KEDAH DARUL AMAN.


UNTUK :
GANTANG COFFEE ENTERPRISE SDN. BHD. (986590-K)
(PRODUK : MEMPROSES KOPI)

LUKISAN
PELAN BUMBUNG


THW Consultants Sdn Bhd (586205-W)
Civil & Structural Consulting Engineers,Project Management
NO. 3 (TKT 1 & 2), Jalan Kelisa Emas 1,
Taman Kelisa Emas,
13700 Seberang Jaya, Penang
(TEL) 04-3973779
(FAX) 04-3985549
(E-MAIL) admin@thwsb.com
THW group

SKIL : 1:150	DIREKABENTUK : THW	DILUKIS : FR
TARIKH : OCT. 26	DISEMAK : IN	FOR TENDER


RUJUKAN : THWB / GCE / 8308 / A4

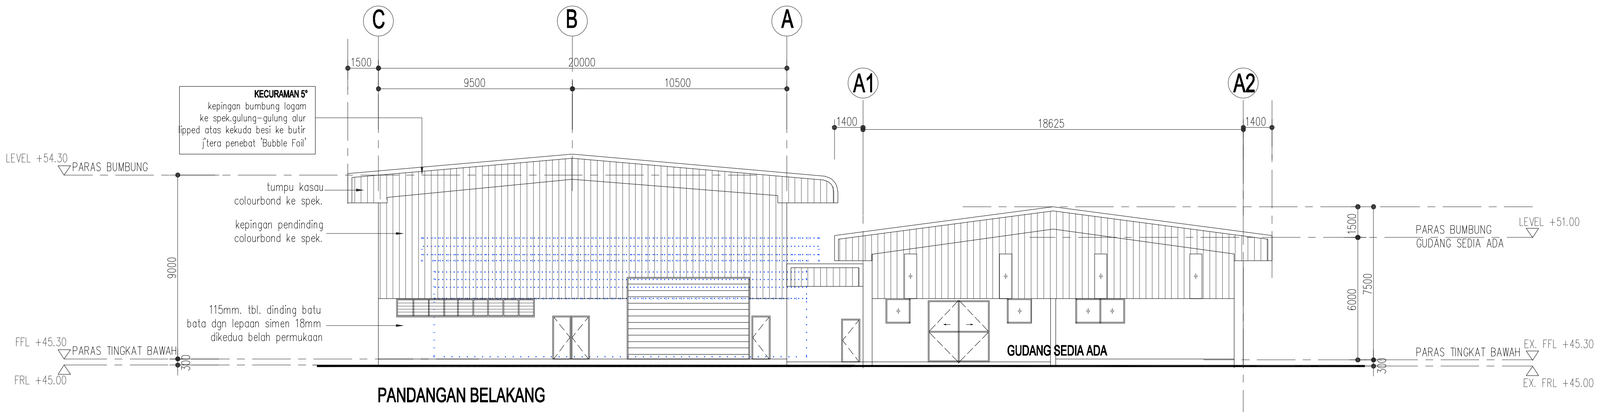

PANDANGAN BELAKANG

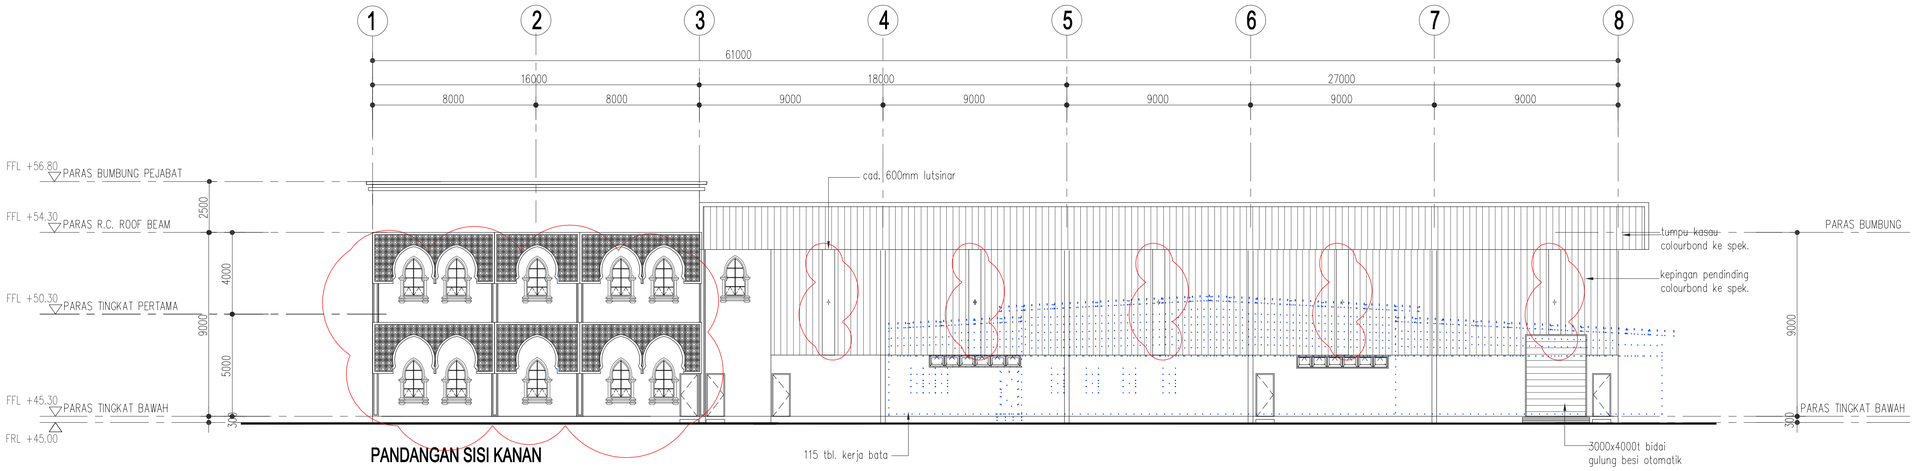

PANDANGAN SISI KANAN

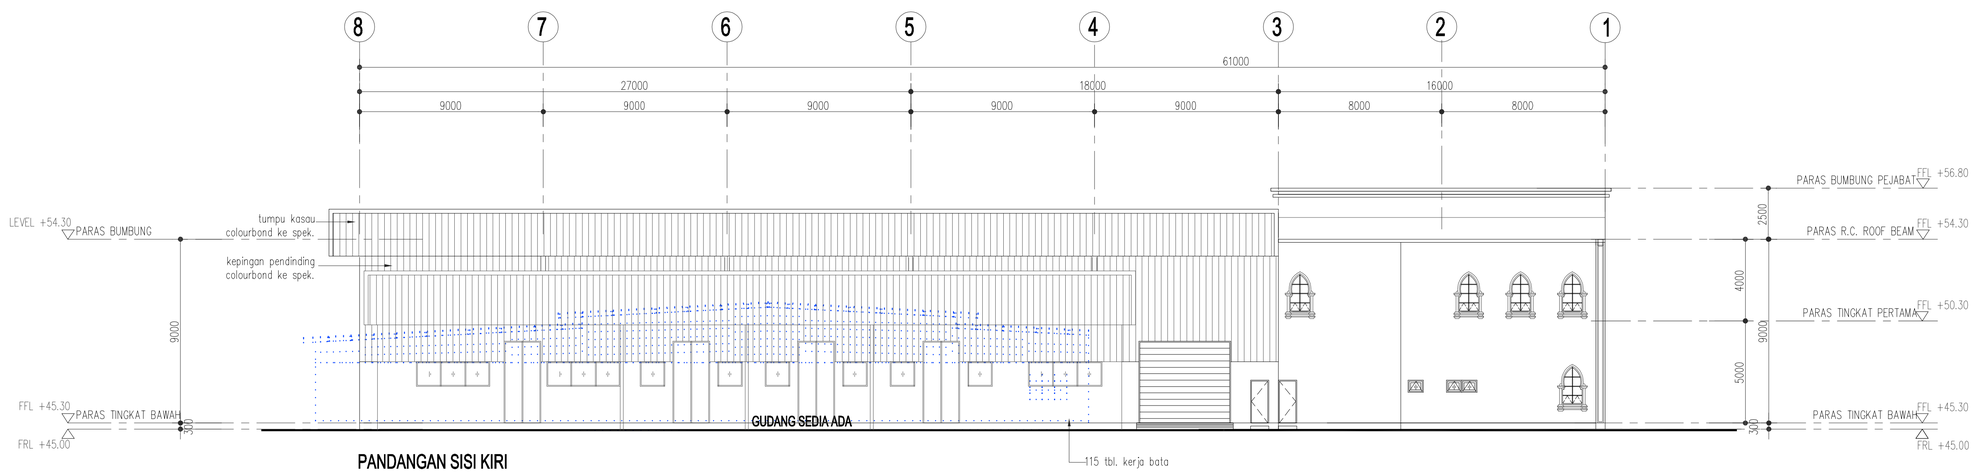

PANDANGAN SISI KIRI

NOTA

ADDENDUM 01

02 OCTOBER 2026

SEMUA LUKISAN, BUTIRAN DAN MAKLUMAT YANG TERTERA ADALAH HAKCIPTA THW CONSULTANTS SDN. BHD. YANG MANA SEBAHAGIAN ATAU KESELURUHANNYA TIDAK BOLEH DITIRU,DICETAK ATAU DILUKIS SEMULA DALAM SEBARANG BENTUK ATAU ISI KANDUNGNYA DIBERITAHU KEPADA PIHAK KETIGA TANPA KEBENARAN BERTULIS DARIPADA THW CONSULTANTS SDN. BHD.

NO	TARIKH	PINDAAN	T.TANGAN

SEMUA UKURAN, SPESIFIKASI, REKABENTUK DAN BUTIRAN SEPERTI YANG TERTUNJUK DI DALAM PELAN/LUKISAN INI HANYALAH MERUPAKAN ANGGARAN SAHAJA DAN TERTAKLUK KEPADA PERUBAHAN, PINDAAN DAN PENGGANTIAN YANG SETARA/SERUPA SEPERTI MANA DAN/ATAU DITENTUKAN OLEH PIHAK ARKITEK/JURUTERA BERDASARKAN KEADAAN SEBENAR DI TAPAK SERTA KEADAAN BEKALAN BAHAN BINAAN DARI SEMASA KE SEMASA SEPANJANG TEMPOH PEMBINAAN.

NO.PELAN BANGUNAN DILULUSKAN:
TARIKH LULUS :

SAKSI KEPADA TANDATANGAN PEMILIK TANAH & BANGUNAN

Ir. BASUKI BAHAROM
B.E (Civil), MIEM, PEng (M)

TANDATANGAN PEMILIK TANAH & BANGUNAN

TETUAN GANTANG COFFEE ENTERPRISE SDN. BHD. (986590-K)
NAMA : ENCIK MOHAMAD HASAN BIN MOHAMED RAWTHER
NO. K.P. : 650928-02-5879
ALAMAT : Jln Kuala Pegang, Kampung Lanai, 09100 Baling, Kedah
NO. TEL : 04-476 8472
NO. FAX : –

(a) * Bahawa hakmilik tanah bagi tanah di mana bangunan-bangunan ini akan dibina tidak mengandungi perjanjian atau syarat-syarat khas yang melarang pembinaan bangunan-bangunan yang tersebut.
(b) * Bahawa pemilik-pemilik telah mematuhi sepenuhnya dengan kehendak-kehendak di dalam perjanjian seperti itu atau syarat-syarat terkandung di dalam hakmilik.

TANDATANGAN JURUTERA.

JURUTERA PROFESIONAL DENGAN PERAKUAN AWAM
Ir. BASUKI BAHAROM
C18994
MALAYSIA

(pengesahan oleh orang yang mengemukakan pelan)
NAMA : Ir. BASUKI BIN BAHAROM
NO. K/P : 601104- 02 – 5071
JAWATAN : DIRECTOR
NO. PENDAFTARAN : C18994

PROJEK
PEMBANGUNAN YANG TERBINA "AS-BUILT"
BAGI CADANGAN PERUSAHAAN KOPI CAP GANTANG YANG MENGANDUNGI :-

A. 1 UNIT BANGUNAN GUDANG (SEDIA ADA) - 1 TINGKAT
B. 1 UNIT BANGUNAN KILANG (ROBOH DAN BINA SEMULA) - 1 TINGKAT
C. 1 UNIT BANGUNAN PEJABAT (BAHARU) - 2 TINGKAT
D. 1 UNIT TAPAK KOMERSIAL (ROBOH DAN BINA SEMULA) - 1 TINGKAT

DI ATAS LOT 70125, 70126, 13004 & 13504, MUKIM PULAI,
DAERAH BALING, KEDAH DARUL AMAN.


UNTUK :
GANTANG COFFEE ENTERPRISE SDN. BHD. (986590-K)
(PRODUK : MEMPROSES KOPI)


LUKISAN
PANDANGAN HADAPAN,BELAKANG & SISI KANAN

THW Consultants Sdn Bhd (586205-W)
Civil & Structural Consulting Engineers,Project Management
NO. 3 (TKT 1 & 2), Jalan Kelisa Emas 1,
Taman Kelisa Emas,
13700 Seberang Jaya, Penang
(TEL) 04-3973779
(FAX) 04-3985549
(E-MAIL) admin@thwsb.com
THW group


SKIL : 1:150	DIREKABENTUK : THW	DILUKIS : FR
TARIKH : OCT. 26	DISEMAK : IN	FOR TENDER

RUJUKAN : THWB / GCE / 8308 / A5

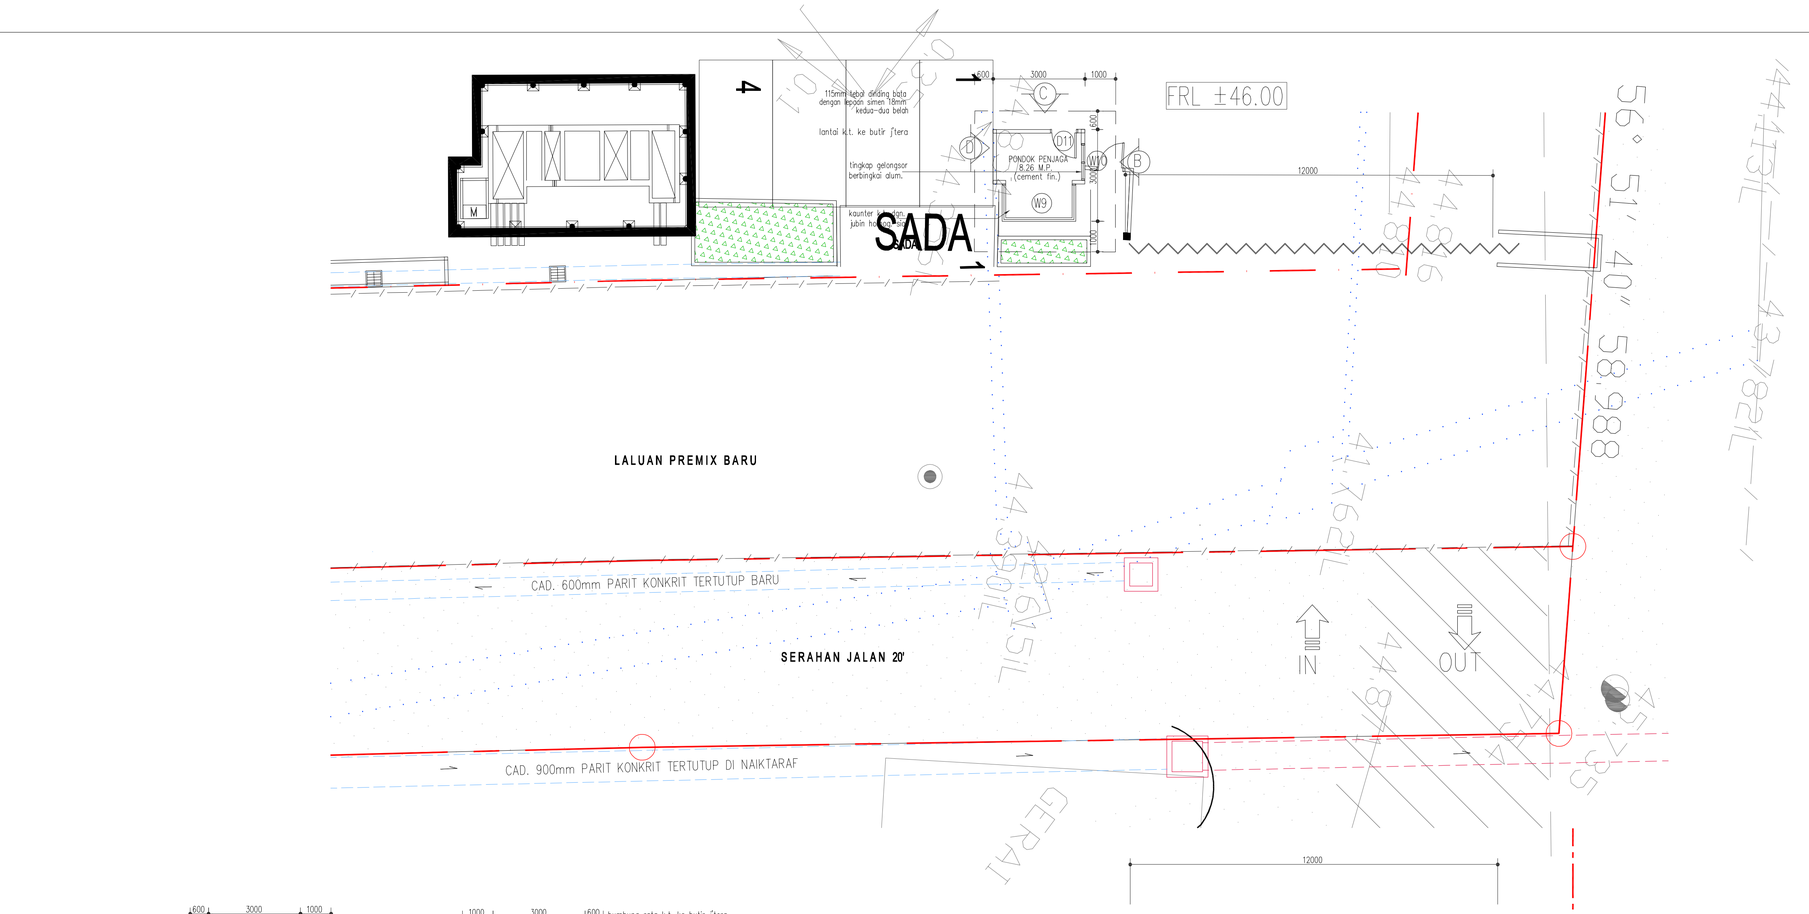


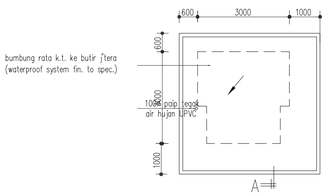


PELAN BUMBUNG
PONDOK PENJAGA

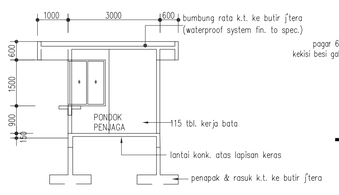


KERATAN A-A

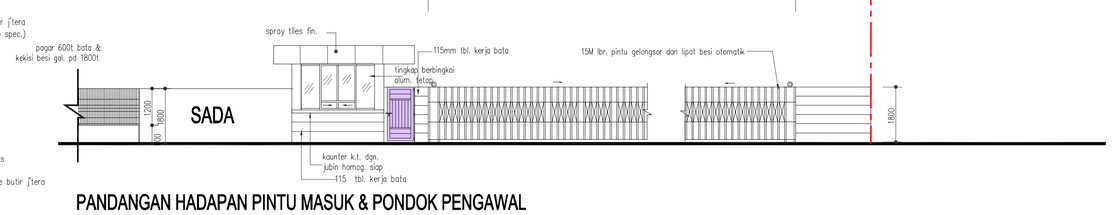


PANDANGAN HADAPAN PINTU MASUK & PONDOK PENGAWAL

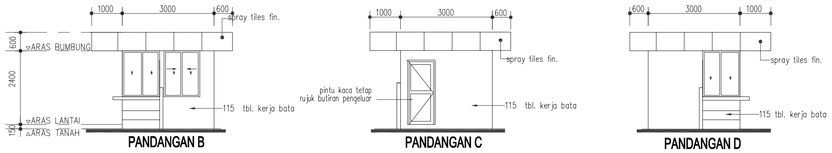


PANDANGAN B
PANDANGAN C
PANDANGAN D

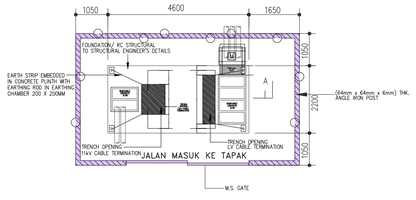


PELAN LANTAI (TNB COMPACT SUBSTATION)

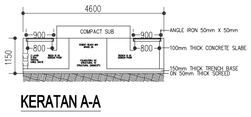


KERATAN A-A

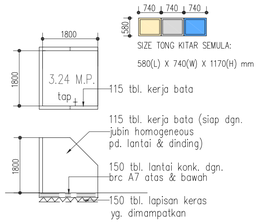

BUTIRAN DEPO SAMPAH

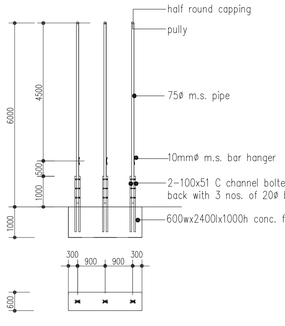

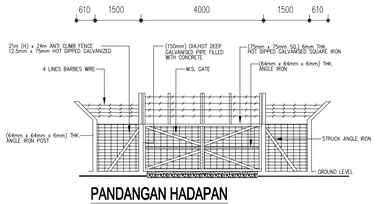

PANDANGAN HADAPAN



PANDANGAN BELAKANG

NOTA

ADDENDUM 01
02 OCTOBER 2026

SEMUA LUKISAN, BUTIRAN DAN MAKLUMAT YANG TERTERA ADALAH HAKCIPTA THW CONSULTANTS SDN. BHD. YANG MANA SEBAHAGIAN ATAU KESELURUHANNYA TIDAK BOLEH DITERJEMAH, DICETAK ATAU DILUKIS SEMULA DALAM SEBARANG BENTUK ATAU ISI KANDUNGNYA DIBERITAHU KEPADA PIHAK KETIGA TANPA KEBENARAN BERTULIS DARIPADA THW CONSULTANTS SDN. BHD.

NO	TARIKH	PINDAAN	T.TANGAN

SEMUA UKURAN, SPESIFIKASI, REKABENTUK DAN BUTIRAN SEPERTI YANG TERTUNJUK DI DALAM PELAN/LUKISAN INI HANYALAH MERUPAKAN ANGGARAN SAHAJA DAN TERTAKLUK KEPADA PERUBAHAN, PINDAAN DAN PENGGANTIAN YANG SETARA/SERUPA SEPERTI MANA DAN/ATAU DITENTUKAN OLEH PIHAK ARKITEK/JURUTERA BERDASARKAN KEADAAN SEBENAR DI TAPAK SERTA KEADAAN BEKALAN BAHAN BINAAN DARI SEMASA KE SEMASA SEPANJANG TEMPOH PEMBINAAN.

NO.PELAN BANGUNAN DILULUSKAN:
TARIKH LULUS :

SAKSI KEPADA TANDATANGAN PEMILIK TANAH & BANGUNAN

Ir. BASUKI BAHAROM
B.E (Civil), MIEM, PEng (M)

TANDATANGAN PEMILIK TANAH & BANGUNAN

PETUAN GANTANG COFFEE ENTERPRISE SDN. BHD. (986590-K)
NAMA : ENCIK MOHAMAD HASAN BIN MOHAMED RAWTHER
NO. K.P. : 650908-02-5879
ALAMAT : Jln Kuala Pegang, Kampung Lanai, 09100 Baling, Kedah
NO. TEL : 04-476 8472
NO. FAX : -

(a) * Bahawa hakmilik tanah bagi tanah di mana bangunan-bangunan ini akan dibina tidak mengandungi perjanjian atau syarat-syarat khas yang melarang pembinaan bangunan-bangunan yang tersebut.
(b) * Bahawa pemilik telah memuhuhi sepenuhnya dengan kehendak-kehendak di dalam perjanjian seperti itu, atau syarat-syarat terkandung di dalam hakmilik.

TANDATANGAN JURUTERA.

JURUTERA PROFESIONAL
SURUHANJAYA PERKHIDMATAN MALAYSIA
AWAM
Ir. BASUKI BAHAROM
C18994
MALAYSIA

(pengesahan oleh orang yang mengemukakan pelan)
NAMA : Ir. BASUKI BIN BAHAROM
NO. K/P : 601104- 02 - 5071
JAWATAN : DIRECTOR
NO. PENDAFTARAN : C18994

PROJEK
PEMBANGUNAN YANG TERBINA "AS-BUILT"
BAGI CADANGAN PERUSAHAAN KOPI CAP GANTANG YANG MENGANDUNGI :-

A. 1 UNIT BANGUNAN GUDANG (SEDIA ADA) - 1 TINGKAT
B. 1 UNIT BANGUNAN KILANG (ROBOH DAN BINA SEMULA) - 1 TINGKAT
C. 1 UNIT BANGUNAN PEJABAT (BAHARU) - 2 TINGKAT
D. 1 UNIT TAPAK KOMERSIAL (ROBOH DAN BINA SEMULA) - 1 TINGKAT

DI ATAS LOT 70125, 70126, 13004 & 13504, MUKIM PULAI, DAERAH BALING, KEDAH DARUL AMAN.


UNTUK :
GANTANG COFFEE ENTERPRISE SDN. BHD. (986590-K)
(PRODUK : MEMPROSES KOPI)

LUKISAN
BUTIRAN PONDOK PENGAWAL, COMPACT SUBSTATION


THW Consultants Sdn Bhd (586205-W)
Civil & Structural Consulting Engineers,Project Management
NO. 3 (TKT 1 & 2), Jalan Kelisa Emas 1,
Taman Kelisa Emas,
13700 Seberang Jaya, Penang
(TEL) 04-3973779
(FAX) 04-3985549
(E-MAIL) admin@thwsb.com
THW group

SKIL : 1:100	DIREKABENTUK : THW	DILUKIS : FR
TARIKH : OCT. 26	DISEMAK : IN	FOR TENDER


RUJUKAN : **THWB / GCE / 8308 / A6**

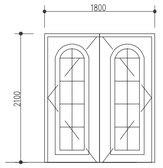


REF.	D1
TYPE	DECORATIVE DOOR
FRAME	ALUMN. FRAME
SIZE (WxH)	900 X 2100

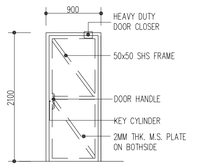


REF.	D2
TYPE	M.S. DOOR
FRAME	ALUMN. FRAME
SIZE (WxH)	900 x 2100

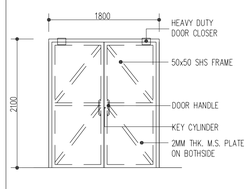


REF.	D3
TYPE	M.S. DOOR
FRAME	ALUMN. FRAME
SIZE (WxH)	1800 x 2100

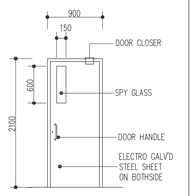


REF.	D4
TYPE	STEEL DOOR C.W. SPY GLASS
FRAME	EG STEEL FRAME
SIZE (WxH)	900 x 2100

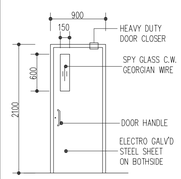


REF.	FD4
TYPE	1 HR. FIRE RATED STEEL DOOR
FRAME	FIRE RATED FRAME
SIZE (WxH)	900 x 2100

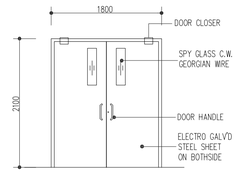


REF.	FD5
TYPE	2 HR. FIRE RATED STEEL DOOR
FRAME	FIRE RATED FRAME
SIZE (WxH)	1800 x 2100

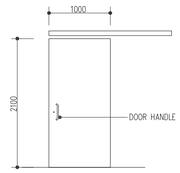


REF.	D6
TYPE	COMPOSITE DOOR (OKU TOILET)
FRAME	EG STEEL FRAME
SIZE (WxH)	1000 x 2100

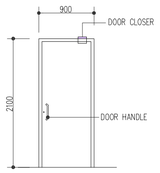


REF.	D7
TYPE	COMPOSITE DOOR
FRAME	Aluminium FRAME
SIZE (WxH)	900 x 2100

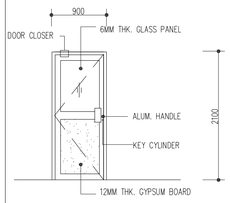


REF.	D8
TYPE	HALF GLASS GYPSUM BOARD DOOR
FRAME	ALUM. FRAME
SIZE (WxH)	900x2100

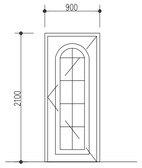


REF.	D10
TYPE	DECORATIVE DOOR
FRAME	ALUMN. FRAME
SIZE (WxH)	900 X 2100

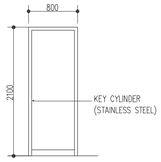


REF.	D11
TYPE	CUBICLE DOOR
FRAME	ALUM. FRAME
SIZE (WxH)	800 x 2100

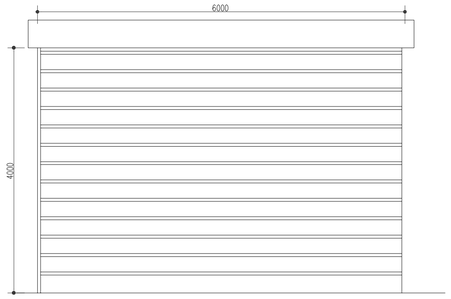


REF.	D13
TYPE	M.S. ROLLER SHUTTER (MOTORISE)
FRAME	M.S. FRAME
SIZE (WxH)	6000 x 4000T

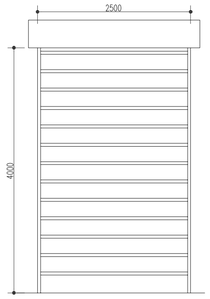


REF.	D14
TYPE	M.S. ROLLER SHUTTER (MOTORISE)
FRAME	M.S. FRAME
SIZE (WxH)	2500 x 4000T

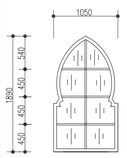


REF.	W1 (2P)
TYPE	CASEMENT WINDOW
FRAME	ALUM. FRAME
SIZE (WxH)	1050 W

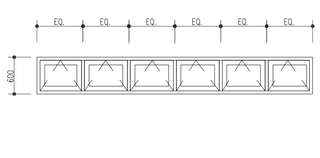


REF.	W2(5P)
TYPE	TOP HUNG WINDOW
FRAME	ALUMN. FRAME
SIZE (WxH)	600 H

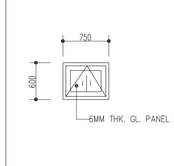

REF.	W3 (1P)
TYPE	TOP HUNG WINDOW
FRAME	ALUM. FRAME
SIZE (WxH)	600 H

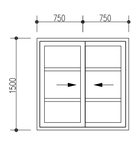

REF.	W7 (2P)
TYPE	SLIDING WINDOW
FRAME	ALUM. FRAME
SIZE (WxH)	1500x1500

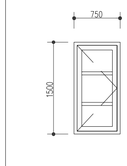

REF.	W8 (1P)
TYPE	CASEMENT WINDOW
FRAME	ALUM. FRAME
SIZE (WxH)	750x1500

NOTA

ADDENDUM 01

02 OCTOBER 2026

SEMUA LUKISAN, BUTIRAN DAN MAKLUMAT YANG TERTERA ADALAH HAKCIPTA THW CONSULTANTS SDN. BHD. YANG MANA SEBAHAGIAN ATAU KESELURUHANNYA TIDAK BOLEH DITIRU/DICETAK ATAU DILUKIS SEMULA DALAM SEBARANG BENTUK ATAU DI KANDUNGNYA DIBERITAHU KEPADA PIHAK KETIGA TANPA KEBENARAN BERTULIS DARIPADA THW CONSULTANTS SDN. BHD.

NO	TARIKH	PINDAAN	T.TANGAN

SEMUA UKURAN, SPESIFIKASI, REKABENTUK DAN BUTIRAN SEPERTI YANG TERTUNJUK DI DALAM PELAN/LUKISAN INI HANYALAH MERUPAKAN ANGGARAN SAHAJA DAN TERTAKLUK KEPADA PERUBAHAN, PINDAAN DAN PENGGANTIAN YANG SETARA/SERUPA SEPERTI MANA DAN/ATAU DITENTUKAN OLEH PIHAK ARKITEK/JURUTERA BERDASARKAN KEADAAN SEBENAR DI TAPAK SERTA KEADAAN SEMASA BAHAN BINAAN DARI SEMASA KE SEMASA SEPANJANG TEMPOH PEMBINAAN.

NO.PELAN BANGUNAN DILULUSKAN:
TARIKH LULUS :

SAKSI KEPADA TANDATANGAN PEMILIK TANAH & BANGUNAN

Ir. BASUKI BAHAROM
B.E (Civil), MIEM, PEng (M)

TANDATANGAN PEMILIK TANAH & BANGUNAN

TETUAN GANTANG COFFEE ENTERPRISE SDN. BHD. (986590-K)
NAMA : ENCIK MOHAMAD HASAN BIN MOHAMED RAWTHER
NO. K.P. : 650908-02-5879
ALAMAT : Jln Kuala Pegang, Kampung Lanai, 09100 Baling, Kedah
NO. TEL : 04-476 8472
NO. FAX : -

(a) * Bahawa hakmilik tanah bagi tanah di mana bangunan-bangunan ini akan dibina tidak mengadungi perjanjan atau syarat-syarat khas yang melarang pembinaan bangunan-bangunan yang tersebut.
(b) * Bahawa pemilik-pemilik telah memajuhi sepenuhnya dengan kehendak -kehendak di dalam perjanjan seperti itu,atau syarat-syarat terkandung di dalam hakmilik.

TANDATANGAN JURUTERA.

JURUTERA PROFESIONAL DENGAN PERAKUAN AMANAH
AWAM
Ir. BASUKI BAHAROM
C18994
MALAYSIA

(pengesahan oleh orang yang mengemukakan pelan)
NAMA : Ir. BASUKI BIN BAHAROM
NO. K/P : 601104- 02 - 5071
JAWATAN : DIRECTOR
NO. PENDAFTARAN : C18994

PROJEK

PEMBANGUNAN YANG TERBINA "AS-BUILT"
BAGI CADANGAN PERUSAHAAN KOPI CAP GANTANG YANG MENGANDUNGI :-

A. 1 UNIT BANGUNAN GUDANG (SEDIA ADA) - 1 TINGKAT
B. 1 UNIT BANGUNAN KILANG (ROBOH DAN BINA SEMULA) - 1 TINGKAT
C. 1 UNIT BANGUNAN PEJABAT (BAHARU) - 2 TINGKAT
D. 1 UNIT TAPAK KOMERSIAL (ROBOH DAN BINA SEMULA) - 1 TINGKAT

DI ATAS LOT 70125, 70126, 13004 & 13504, MUKIM PULAI,
DAERAH BALING, KEDAH DARUL AMAN.

UNTUK :
GANTANG COFFEE ENTERPRISE SDN. BHD. (986590-K)
(PRODUK : MEMPROSES KOPI)

LUKISAN
DOOR & WINDOW SCHEDULE

THW Consultants Sdn Bhd (586205-W)
Civil & Structural Consulting Engineers,Project Management
NO. 3 (TKT 1 & 2), Jalan Kelisa Emas 1,
Taman Kelisa Emas,
13700 Seberang Jaya, Penang
(TEL) 04-3973779
(FAX) 04-3985549
(E-MAIL) admin@thwsb.com
THW group

SKIL : 1:50	DIREKABENTUK : THW	DILUKIS : FR
TARIKH : OCT. 26	DISEMAK : IN	FOR TENDER

RUJUKAN : THWB / GCE / 8308 / DW1